


SWITCHGEAR / MCC LINE-UP

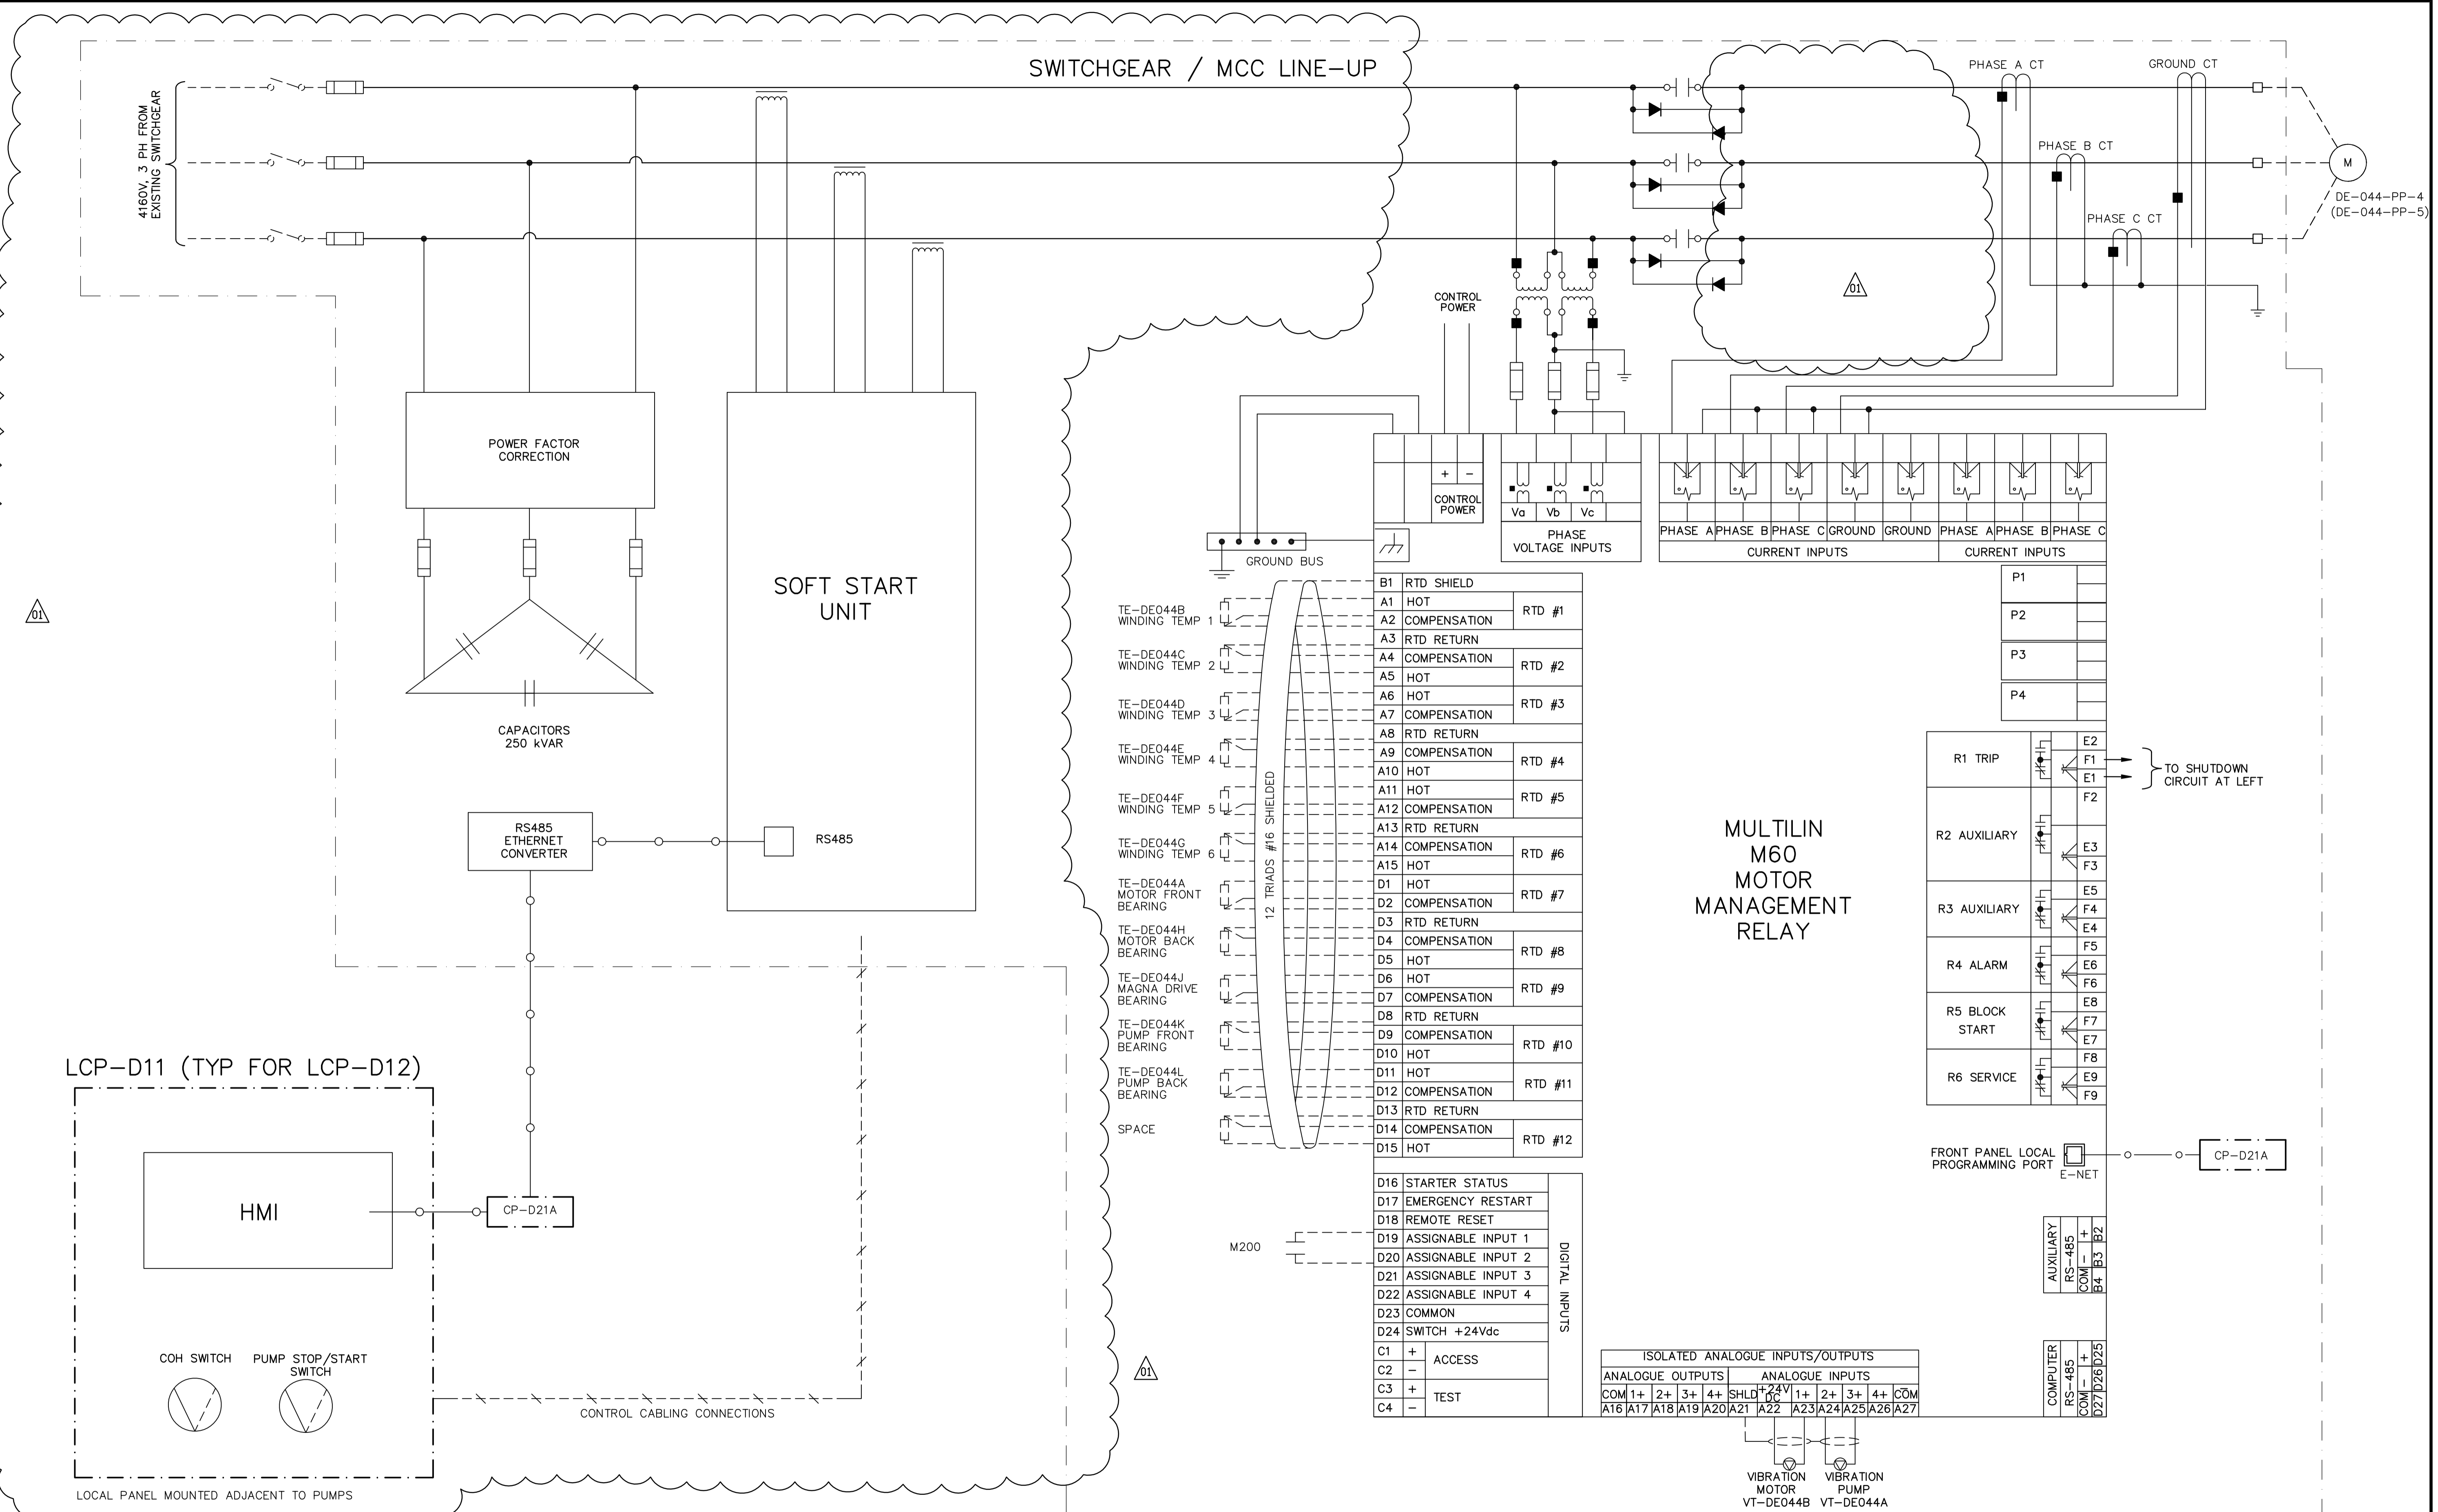

LCP-D11 (TYP FOR LCP-D12)

HMI

COH SWITCH PUMP STOP/START SWITCH

LOCAL PANEL MOUNTED ADJACENT TO PUMPS

CAPACITORS 250 kVAR


RS485 ETHERNET CONVERTER

SOFT START UNIT

RS485

GROUND BUS	
MULTILIN M60 MOTOR MANAGEMENT RELAY

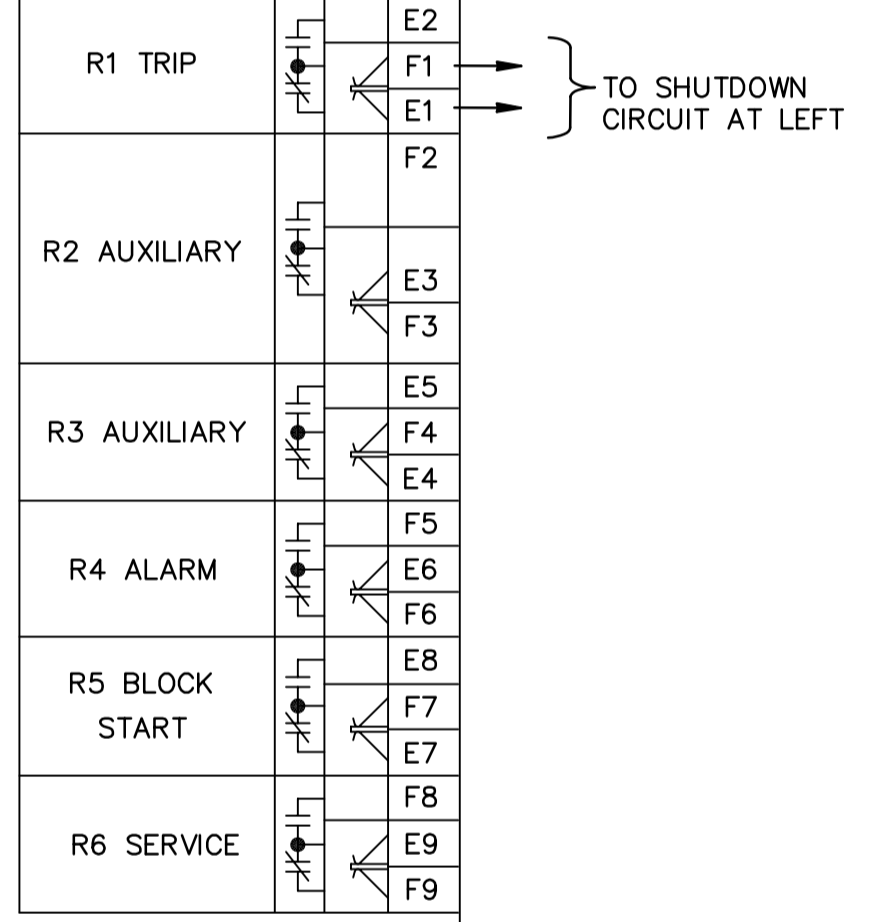

FRONT PANEL LOCAL PROGRAMMING PORT E-NET CP-D21A

ANALOGUE OUTPUTS		ANALOGUE INPUTS	
COM 1+	2+	3+	4+
A16	A17	A18	A19
A20	A21	A22	A23
A24	A25	A26	A27

VIBRATION MOTOR VT-DE044B VIBRATION PUMP VT-DE044A

NOTES
1. SEE P&ID DRAWING NUMBER WD-P0004 FOR I/O DETAILS.

<p>Certificate of Authorization Earth Tech Canada Inc. No. 730</p>	<p>B.M. ELEV.</p>	<p>Frederickson Cooper ARCHITECTS</p>	<p>A Type International Ltd. Company</p>	<p>ENGINEER'S SEAL</p> <p>ORIGINAL SIGNED BY P. STRYK 2007/03/19</p>	<p>THE CITY OF WINNIPEG WATER AND WASTE DEPARTMENT ENGINEERING DIVISION</p>	
	<p>DESIGNED BY BLM DRAWN BY ERC</p>	<p>CHECKED BY PS APPROVED BY AHL</p>	<p>SCALE: NTS</p>	<p>RELEASED FOR CONSTRUCTION BY: R. SOROKOWSKI</p>	<p>CONSULTANT DRAWING NO. WD-E0502</p>	<p>WATER TREATMENT PLANT DEACON BOOSTER PUMP STATION UPGRADE</p>
	<p>01 35-2006 ADDENDUM 3 07/07/27 SRP 00 ISSUED FOR TENDER 07/03/19 ERC</p>	<p>DATE 2006/12/12</p>	<p>DATE 2007/03/19</p>	<p>CONSTRUCTION BY: R. SOROKOWSKI</p>	<p>CITY FILE NUMBER SHEET OF</p>	<p>CITY DRAWING NUMBER 1-06010-H-E0502-001-010</p>
	<p>NO. REVISIONS</p>	<p>DATE</p>	<p>DATE</p>	<p>DATE</p>	<p>ELECTRICAL CONTROL DIAGRAM TYPICAL FOR PUMPS P1-1 AND P1-2</p>	<p>1-06010-H-E0502-001-010</p>