



1 SECTION
CS-2.7 CS-4.6 1:20




1a DETAIL
CS-4.6 CS-4.6 1:5

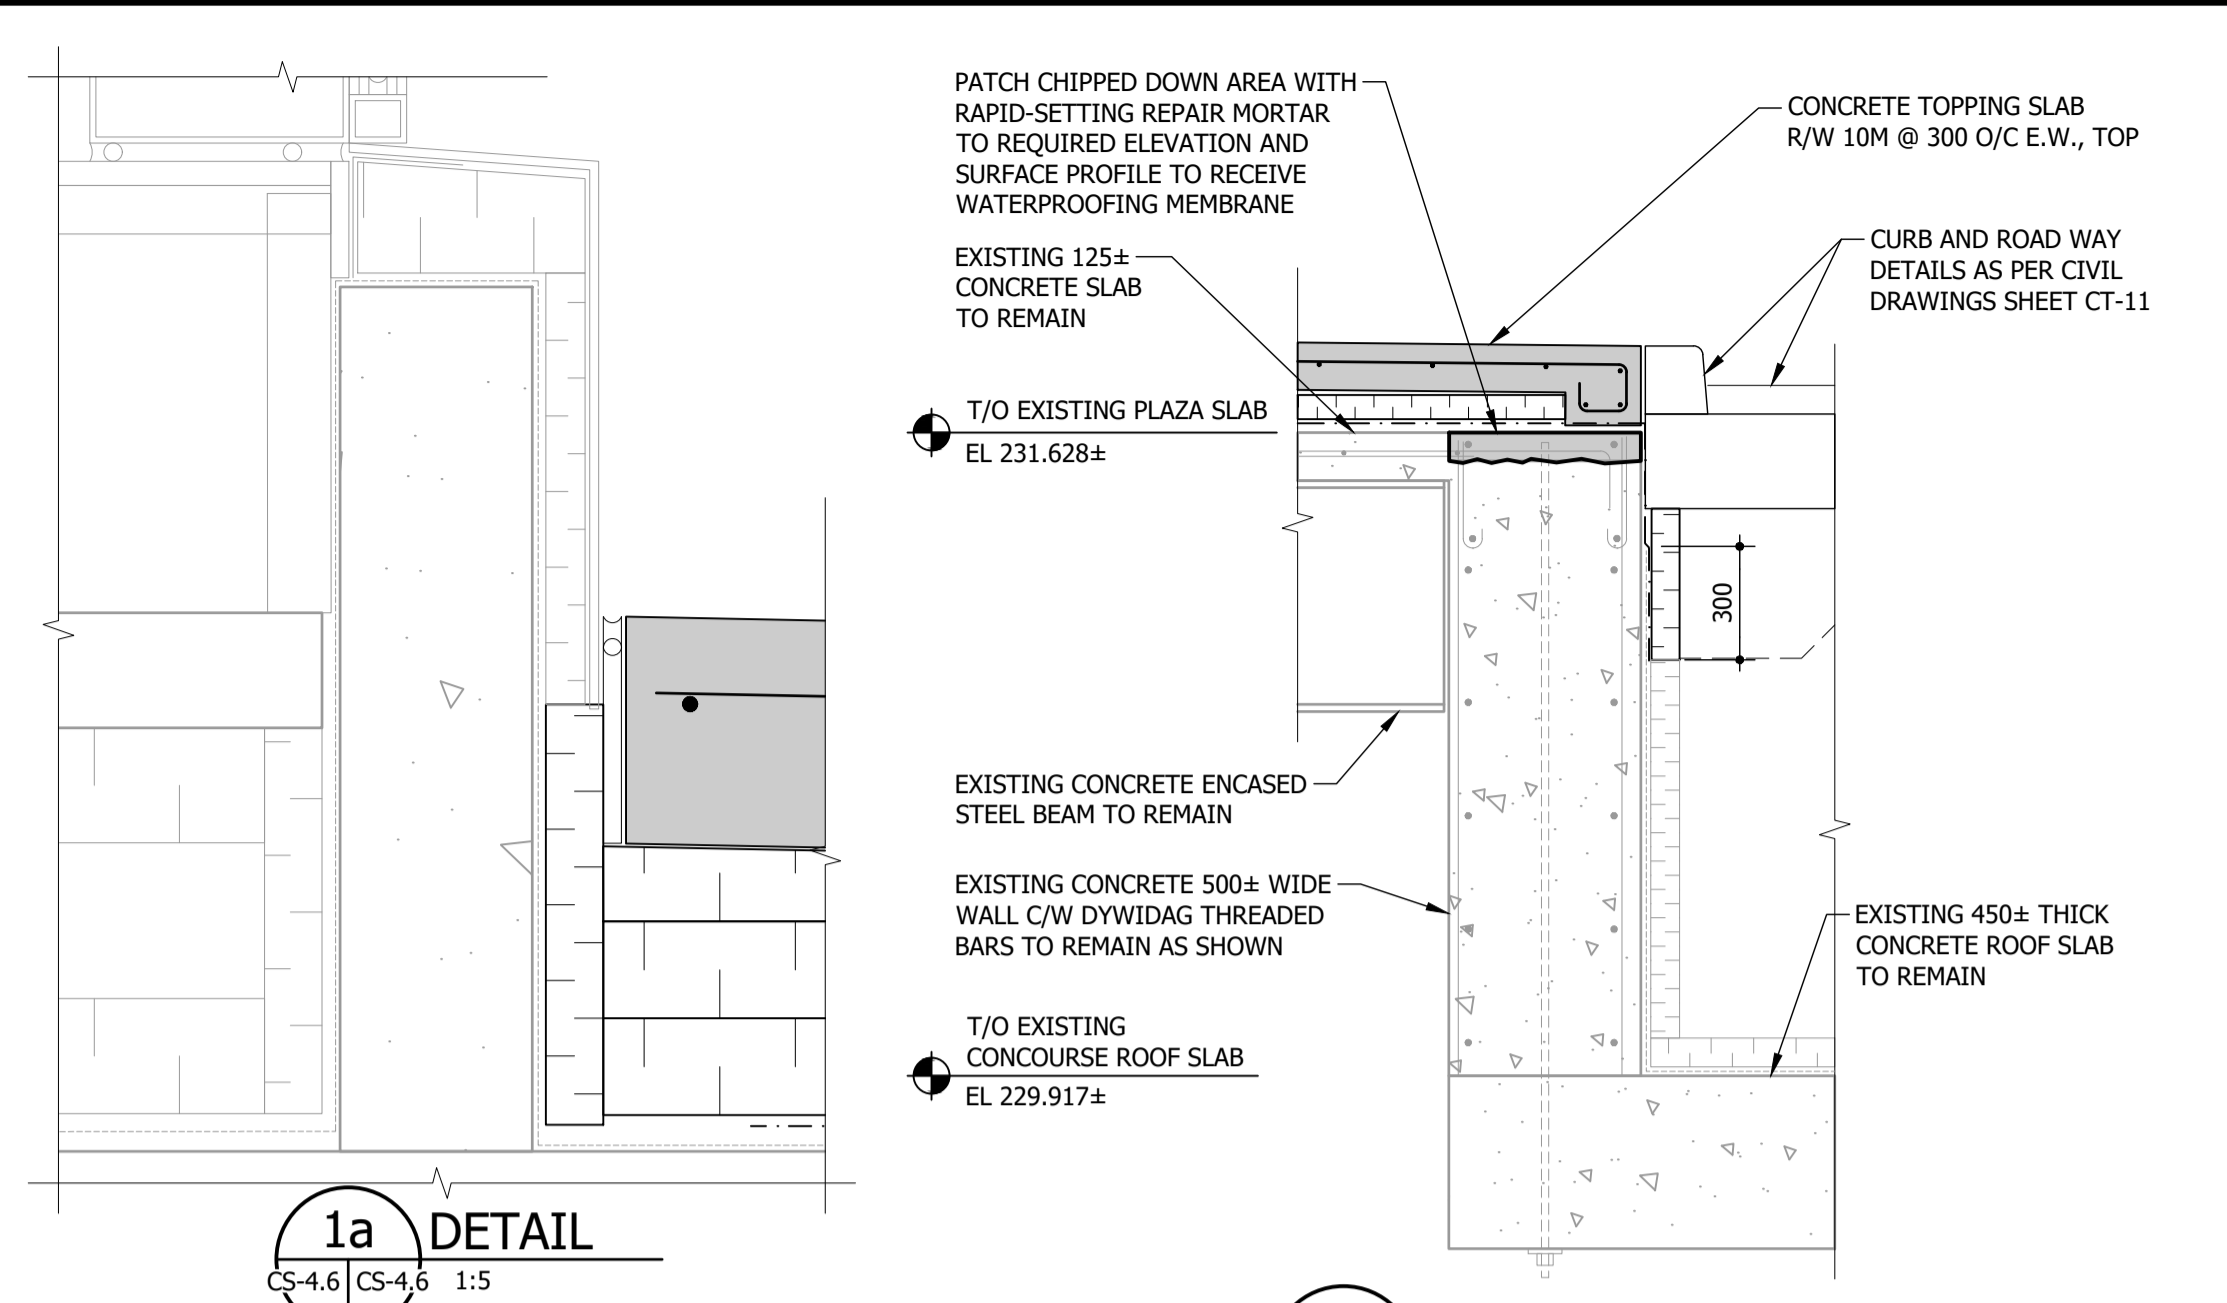


2 SECTION
CS-2.7 CS-4.6 1:20

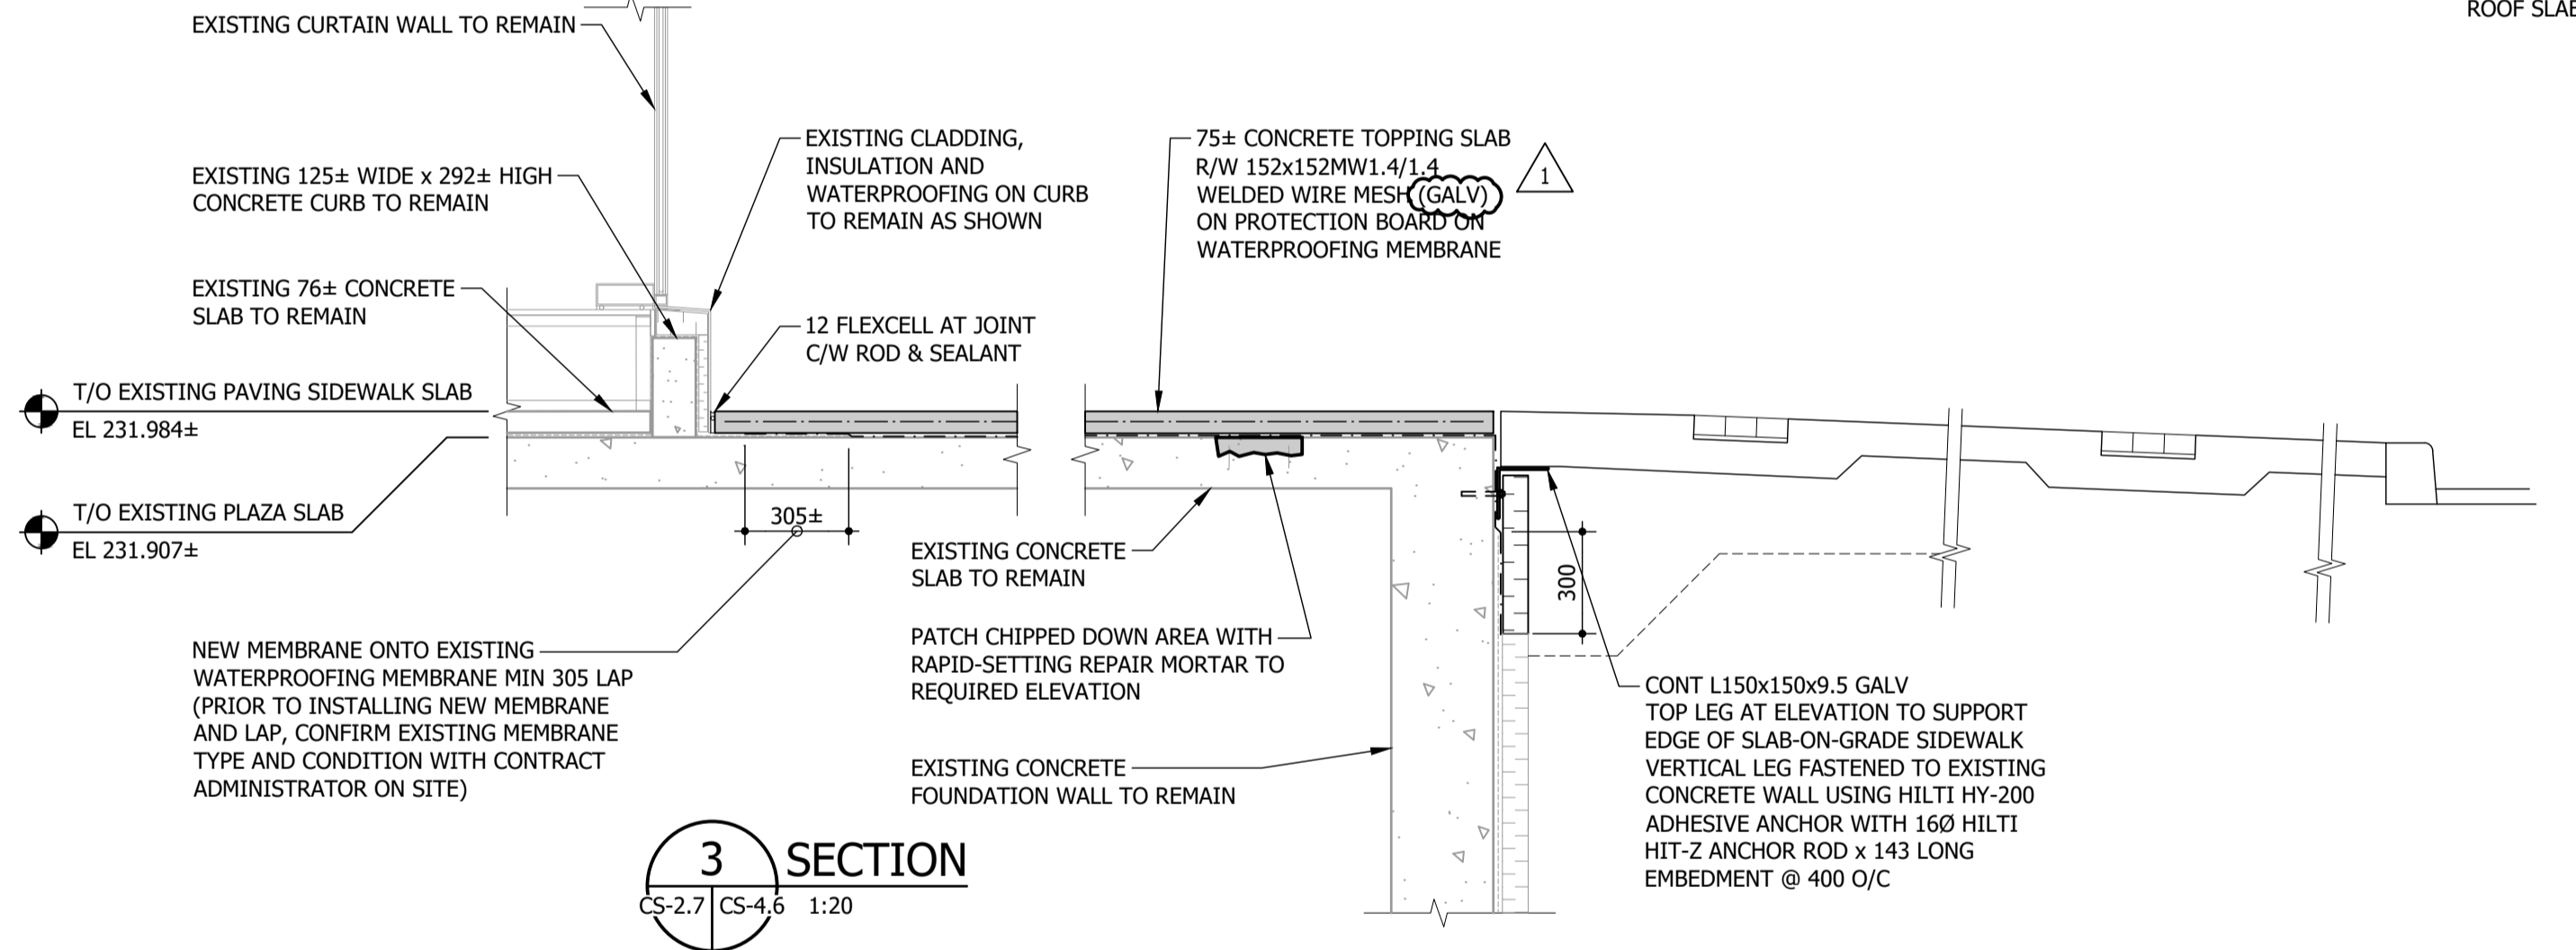


3 SECTION
CS-2.7 CS-4.6 1:20

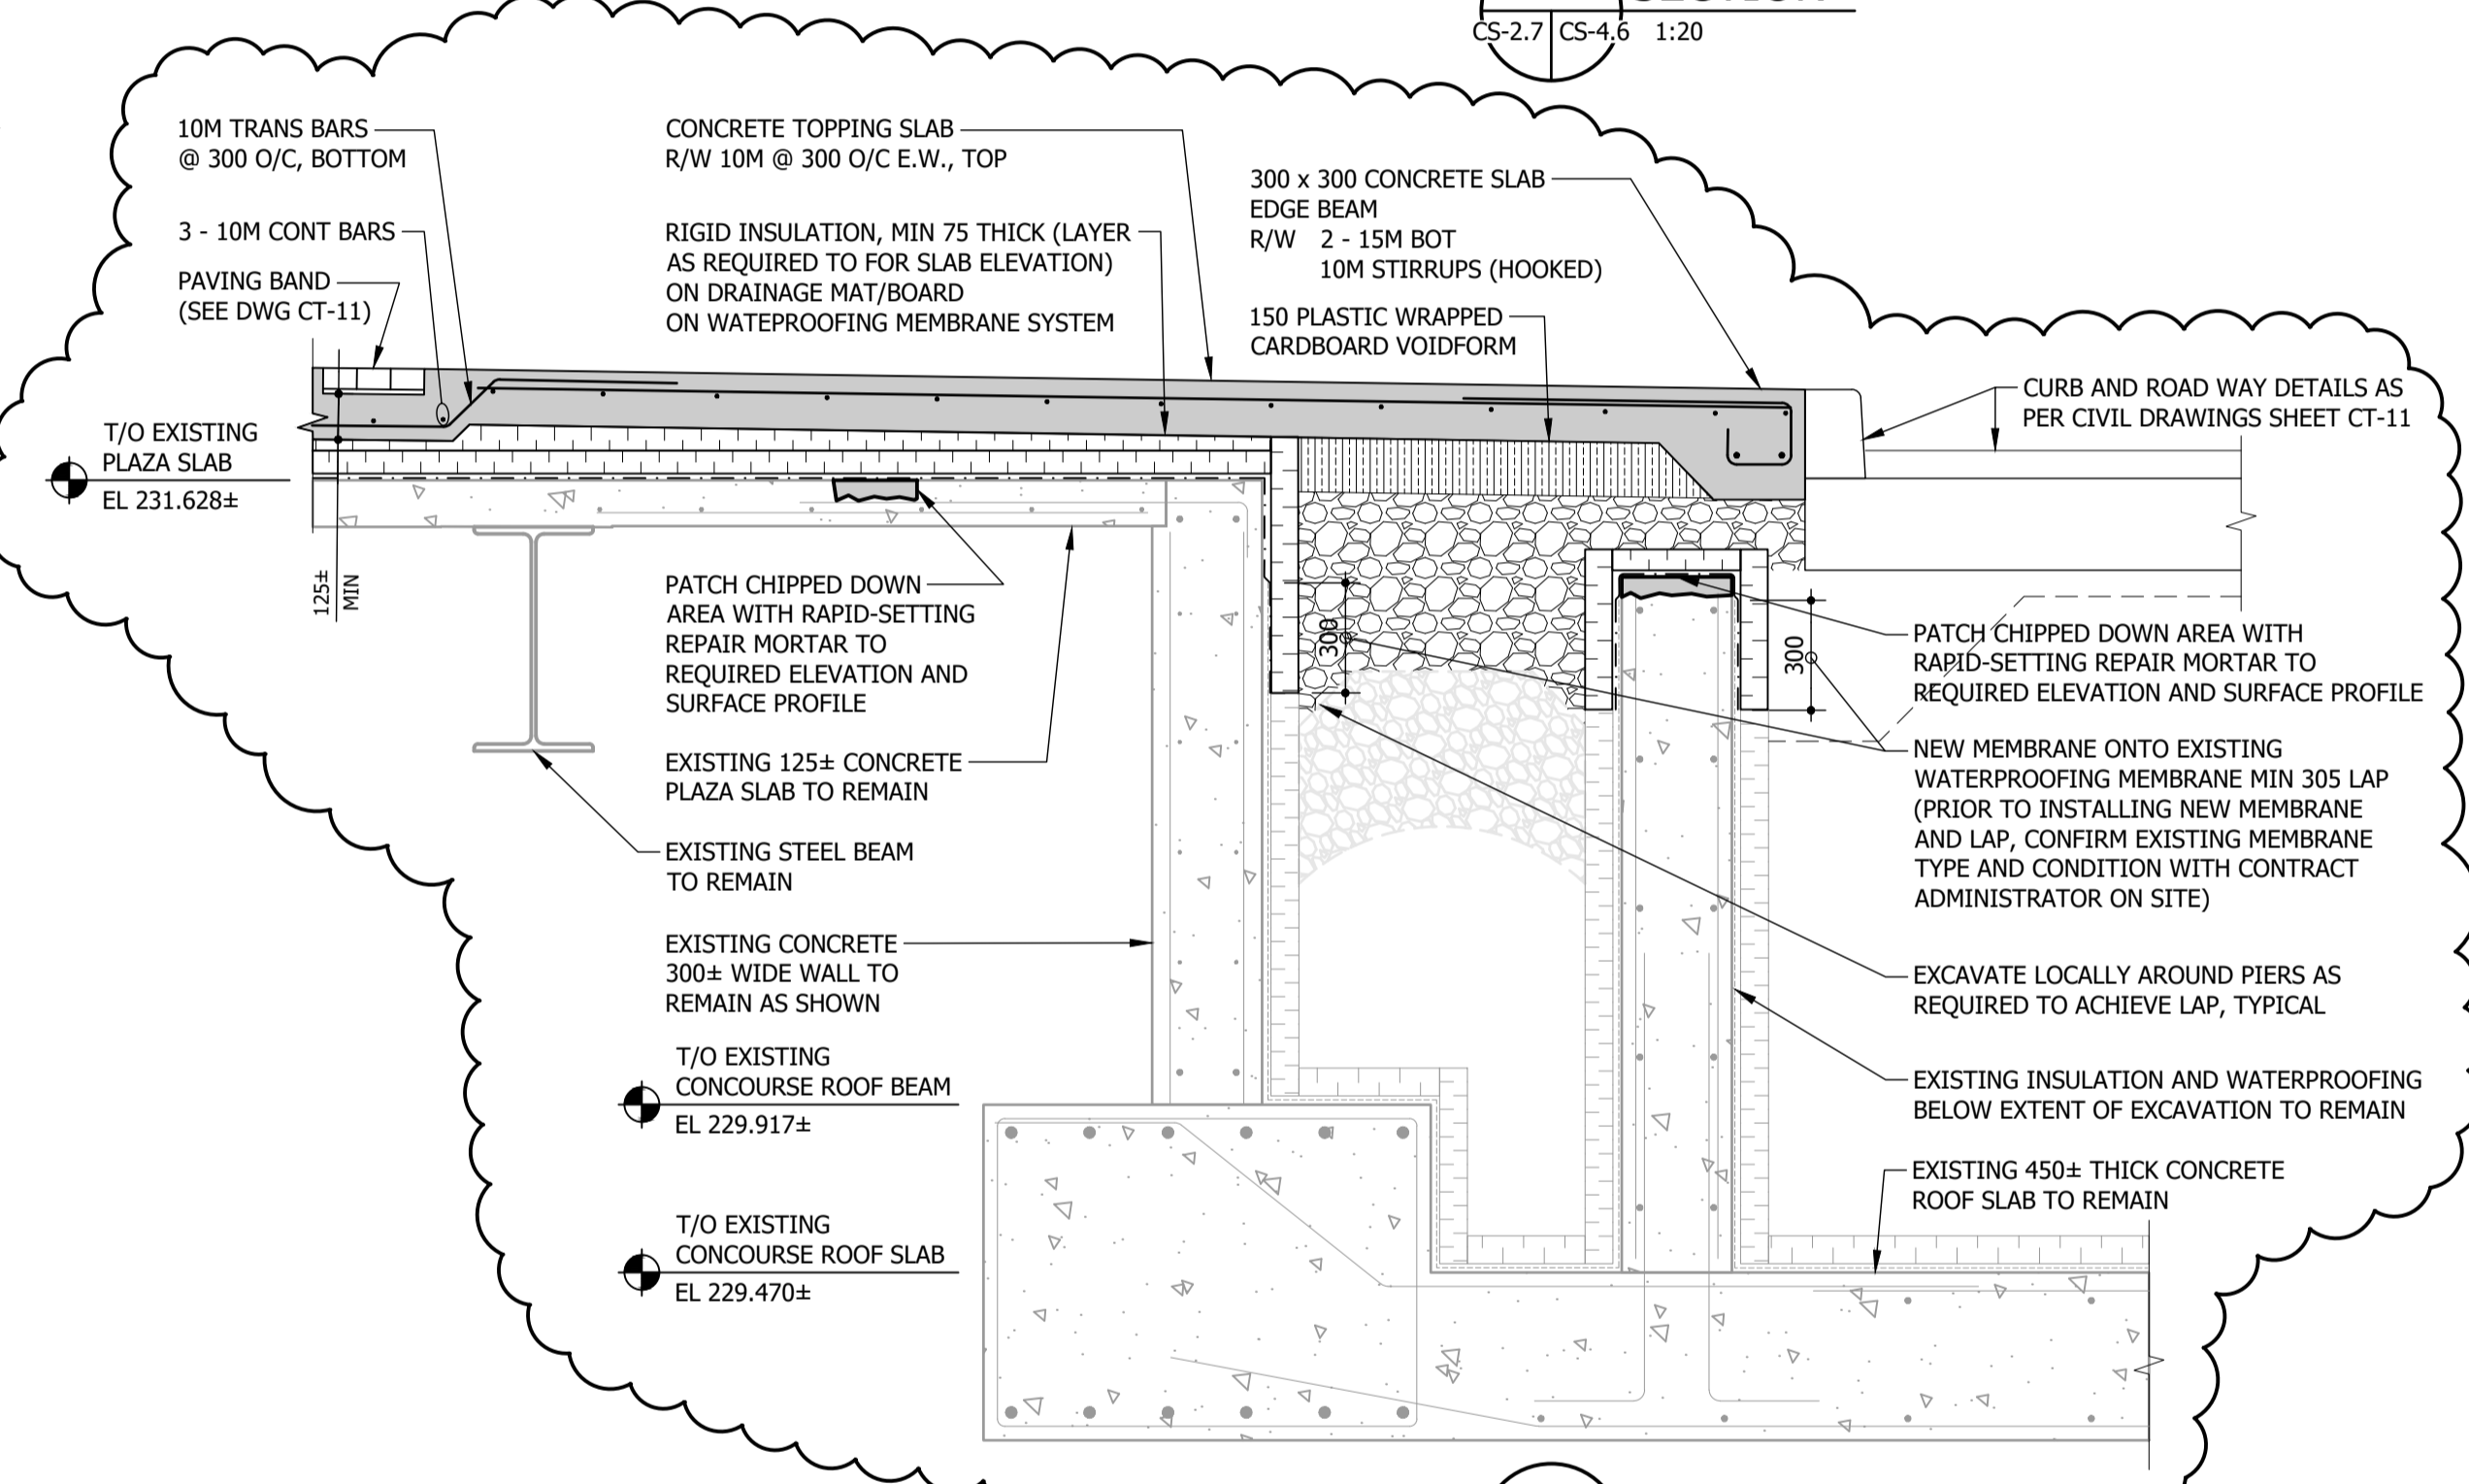


6 SECTION
CS-2.7 CS-4.6 1:20

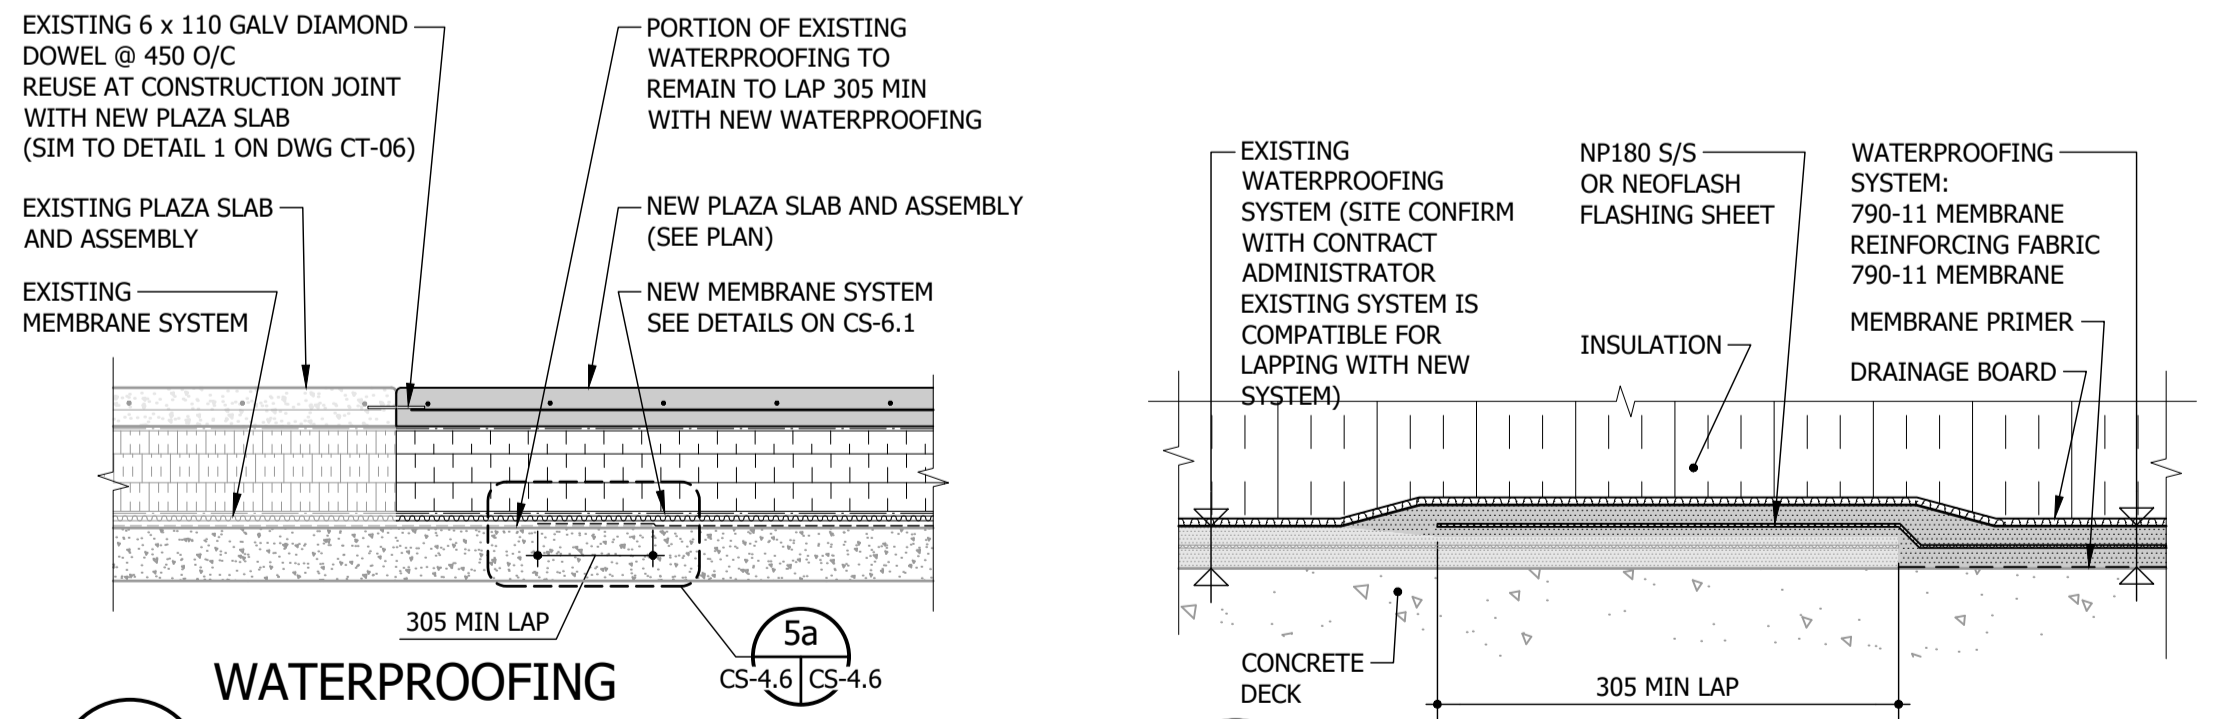


5 WATERPROOFING TRANSITION SECTION
CS-2.7 CS-4.6 1:20

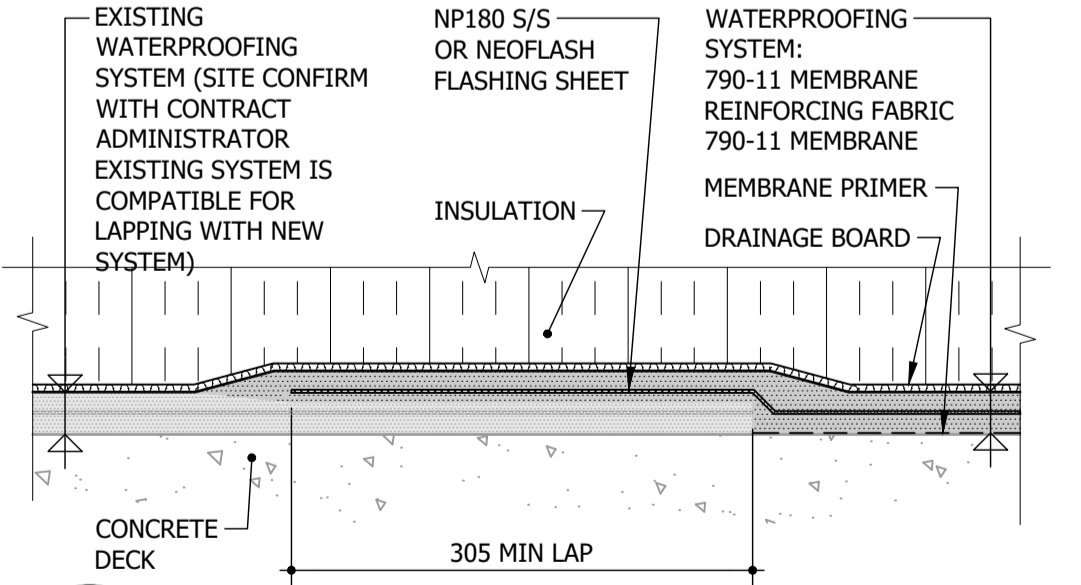


5a WATERPROOFING TRANSITION DETAIL
CS-4.6 CS-4.6 1:5

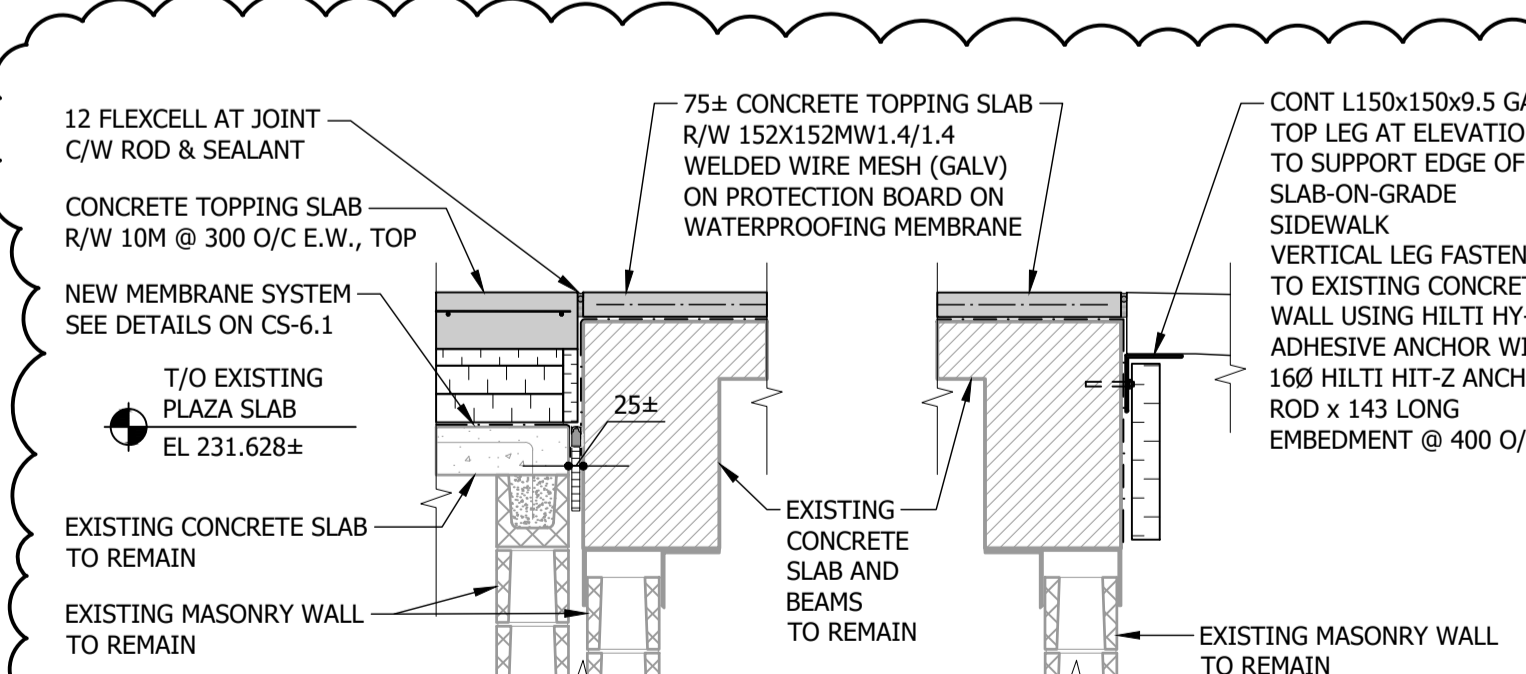

7 SECTION
CS-2.7 CS-4.6 1:20

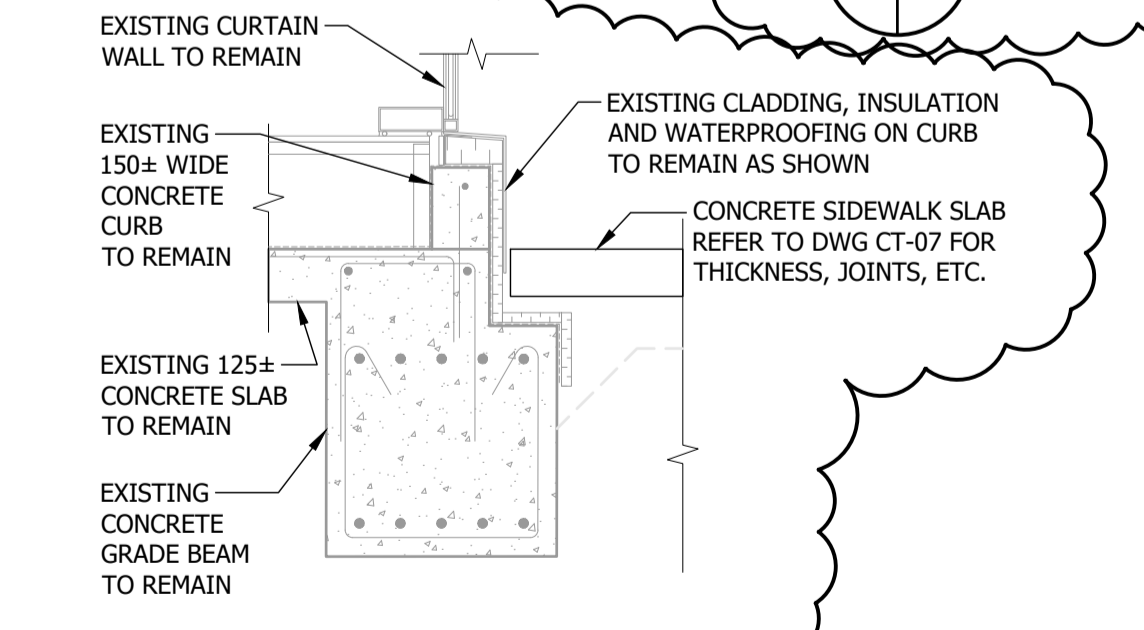



8 SECTION
CS-2.7 CS-4.6 1:20

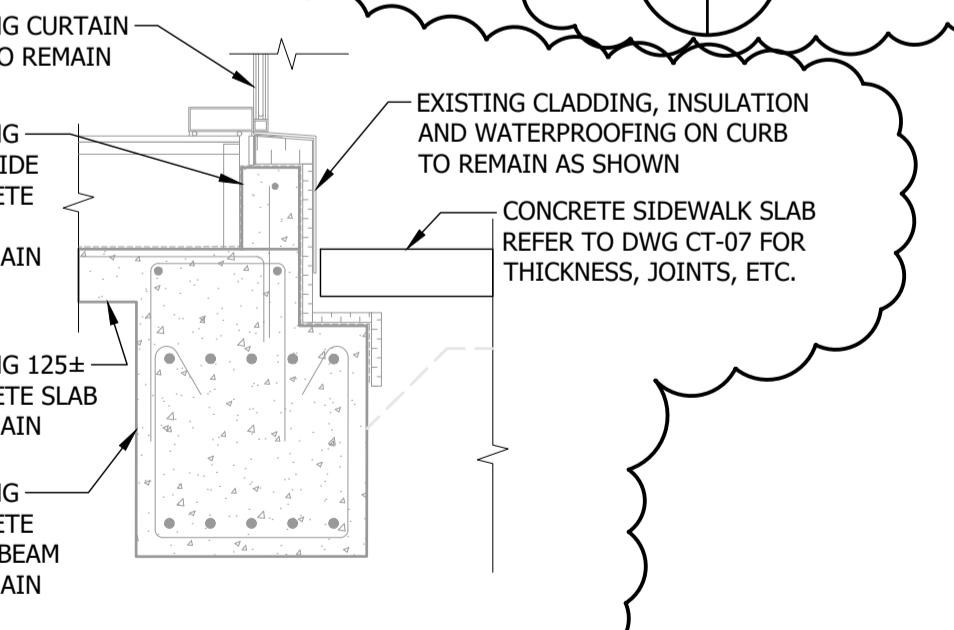

9 SECTION
CS-2.7 CS-4.6 1:20

C:\Users\veas\OneDrive - Crosier Kilgour\General - 2024-04-10 - Portage & Main Pedestrian Opening\06 Drawings\2024-04-10_PORTAGE-MAIN.dwg

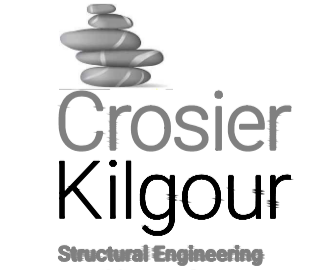B.M. ELEV.	DESIGNED BY	SMC/DJM		ENGINEER'S SEAL		
	DRAWN BY	MS/SAS			THE CITY OF WINNIPEG PUBLIC WORKS DEPARTMENT	
	CHECKED BY	SMC			PORTAGE & MAIN PEDESTRIAN OPENING	CITY DRAWING NUMBER
	APPROVED BY	DJM			RELEASED FOR CONSTRUCTION	SHEET OF
1 ADDENDUM 01	24-09-27	SMC	HOR. SCALE AS NOTED		CONSULTANT PROJECT NUMBER	
0 ISSUED FOR TENDER	24-09-09	SMC	VERTICAL AS NOTED	2024-0410		
NO. REVISIONS	DATE	BY	DATE	2024-09-27	DATE	

SECTION 5		SECTION 6		SECTION 7		SECTION 8		SECTION 9	
CITY DRAWING NUMBER
SHEET OF
CONSULTANT DRAWING NUMBER